


- REFERENCIAS:
- Red PVC cloacal subsidiaria ø160 mm
  - Red PVC cloacal ø160 mm
  - Red PVC cloacal 11v. Colectora Máxima ø355 mm
  - Cota a red cloacal de Cordón Vereda
  - Cota a red cloacal de Línea Municipal

CUADRO RESUMEN DE OBRA	
DESCRIPCIÓN	CANTIDAD
Cañería PVC cloacal, c 6, JE ø160 mm	4010.45 mts.
Bocas de registro de H <sup>2</sup> S <sup>a</sup> según plano tipo	43 unidades

OBRA: RED COLECTORA CLOACAL A LA CIENEGA Y LA VERBENA SAN LORENZO - CAPITAL

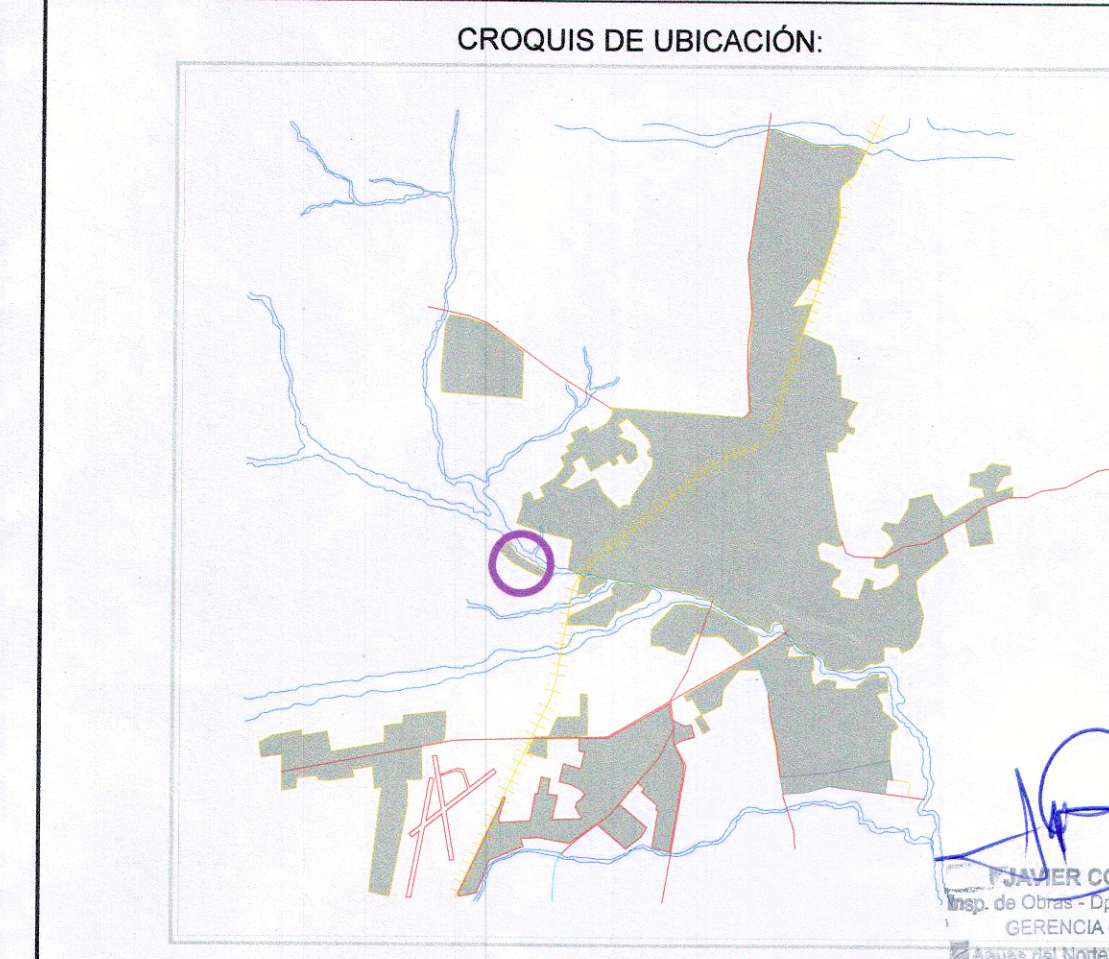

CODIFICACIÓN:	CL - SAL - 01 - 01
Tipología/Género	Unidad Localidad Nro. Lamina

UBICACIÓN: LA CIENEGA - LA VERBENA  
 DISTRITO: SAN LORENZO  
 LOCALIDAD: SALTA CAPITAL

PLANO CONFORME A OBRA  
 PLANIMETRIA GENERAL

AREAS TÉCNICAS	NOMBRE:	FIRMA:
COMITENTE DE OBRA	Co.S.A.y.Sa.	
NOMBRE DE EMPRESA	VICENTE MONCHO CONSTRUCCIONES S.R.L.	
REPRESENTANTE TÉCNICO	Ing. Diego Suarez	
INSPECTOR DE OBRA	Insp. Javier Cortéz	
JEFE DE DEPARTAMENTO OBRAS		
GERENTE DE OBRAS	Ing. Gustavo Asensio	